






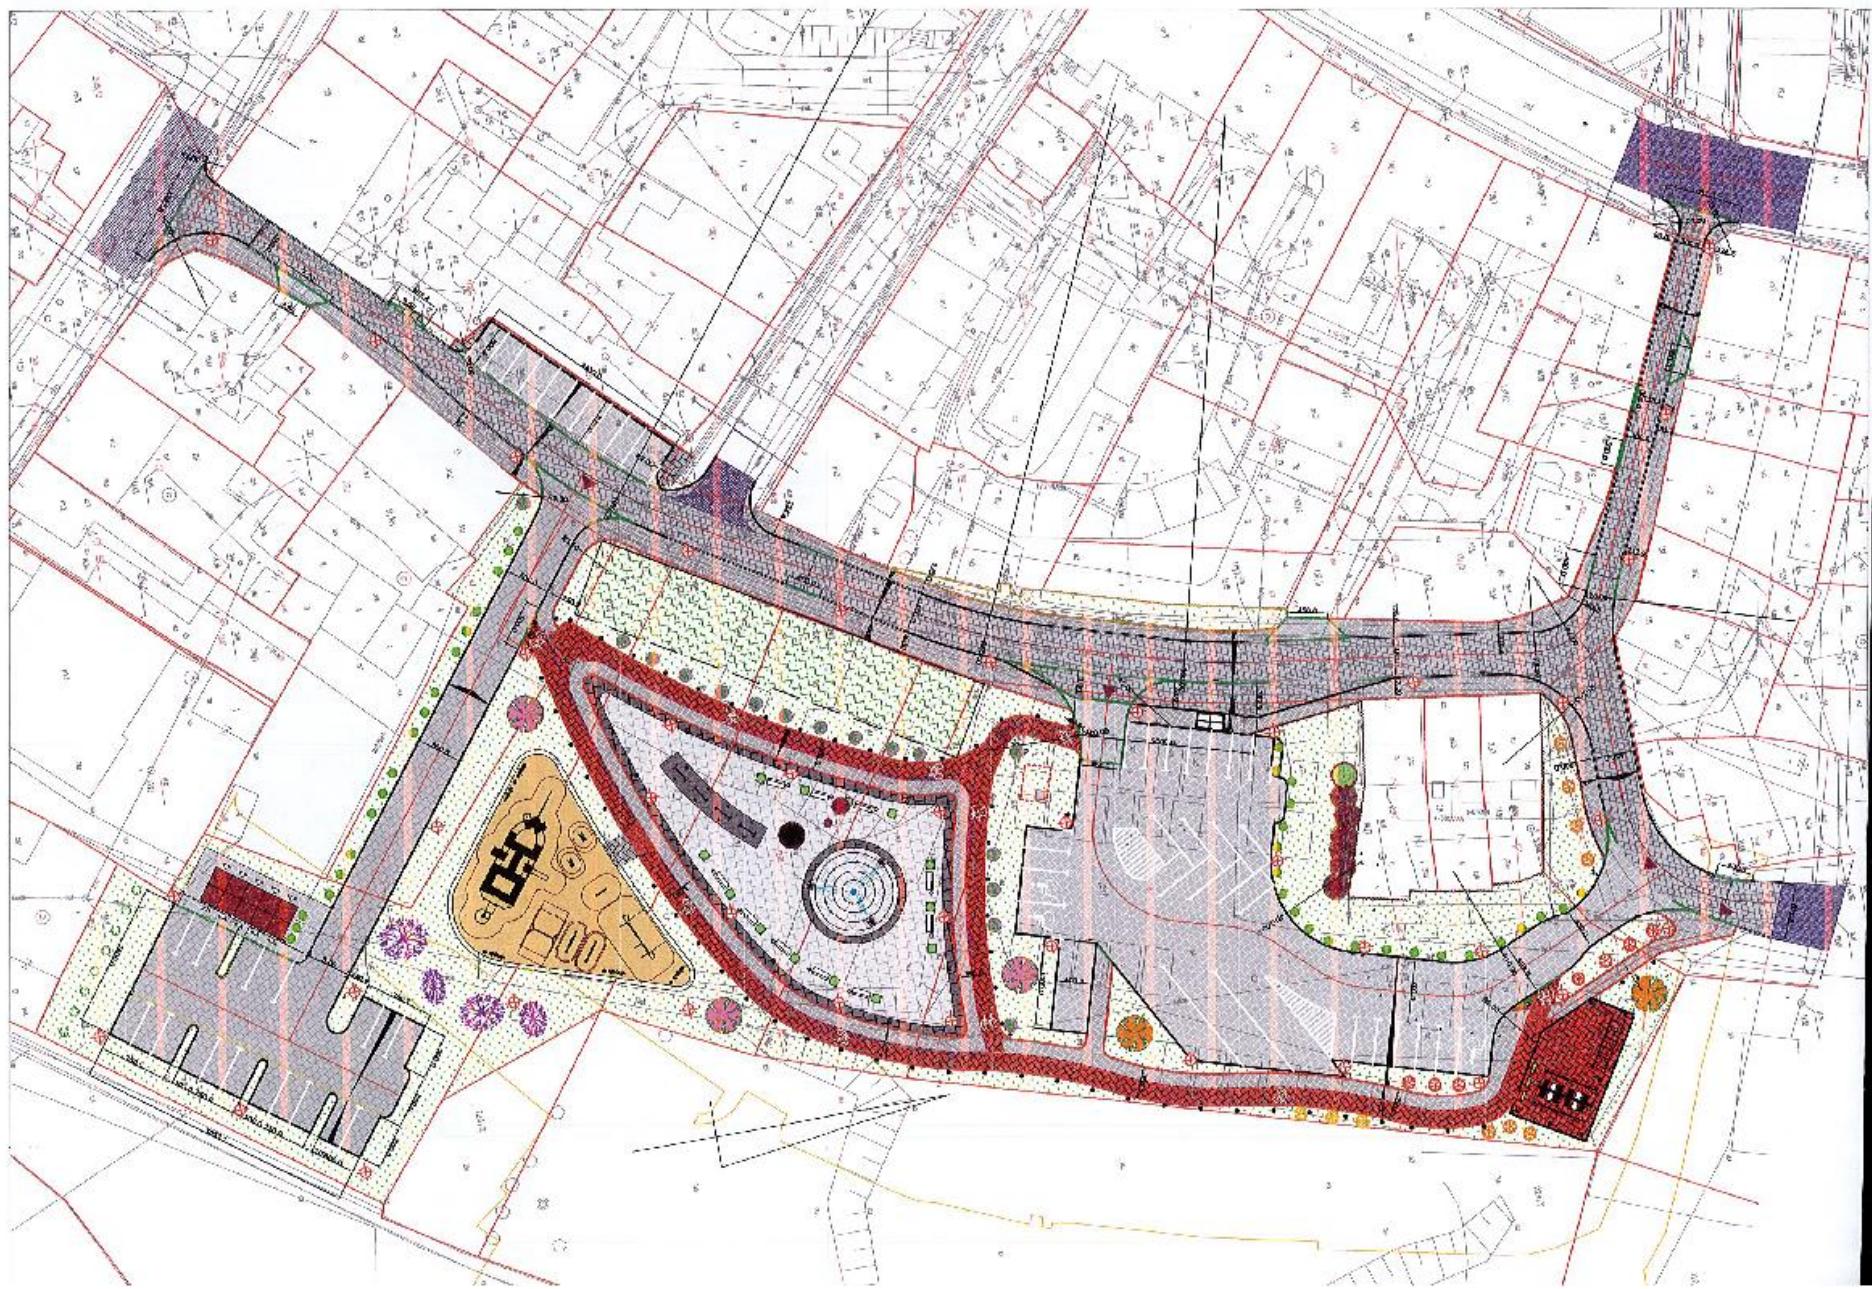

**DOKUMENTACJA
POWYKONAWCZA**

mgr inż. Witold Świątek
biuro inżynierskie i projektowe
w dziedzinie architektury

Starostwo Powiatowe w Białogardzie
**WYDZIAŁ BUDOWNICTWA
I OCHRONY ŚRODOWISKA**
PROJEKT BUDOWLANO - WYKONAWCZY	
OPIS Przeciszczenie ulicy Kanonickiej wraz z zagospodarowaniem terenu.	
Właściciel: Gmina Karlino ul. Jana Pawła II nr 5, 75-230 Karlino Zespół projektowy	
Projektant: inż. Sławomir Kozłowski	Wykonawca: inż. Sławomir Kozłowski
Planiska zagospodarowania terenu fontanny	
Skala: 1:200	Data: 12.2011 r.
A.1.2.	

